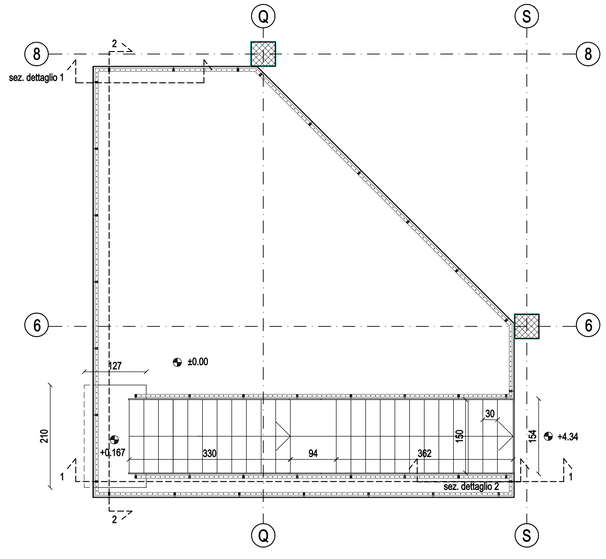

Pianta montanti ringhiera scala hall d'ingresso scala 1:50

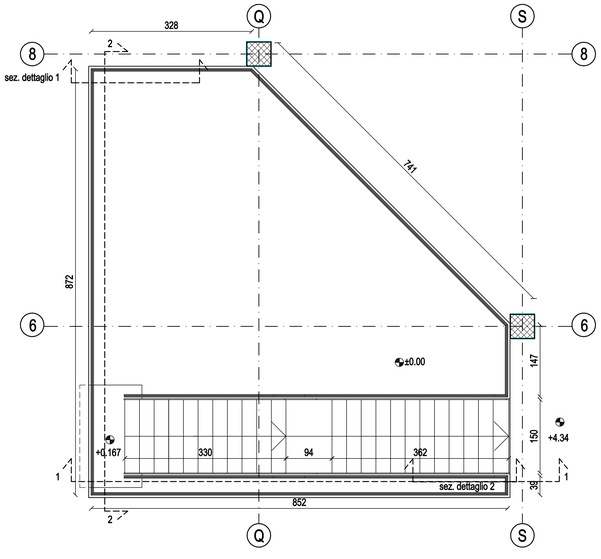

Pianta scala hall d'ingresso scala 1:50

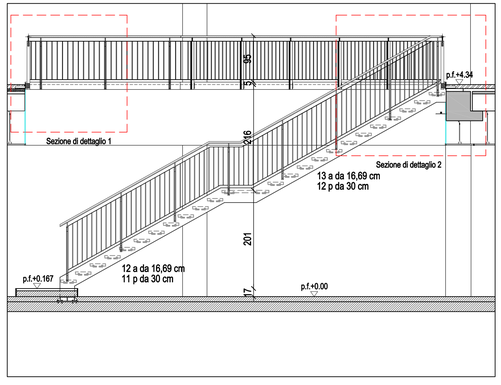

Sezione 1-1 scala hall d'ingresso scala 1:50

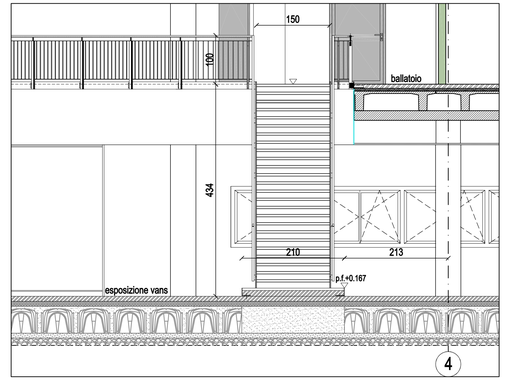

Sezione 2-2 scala hall d'ingresso scala 1:50

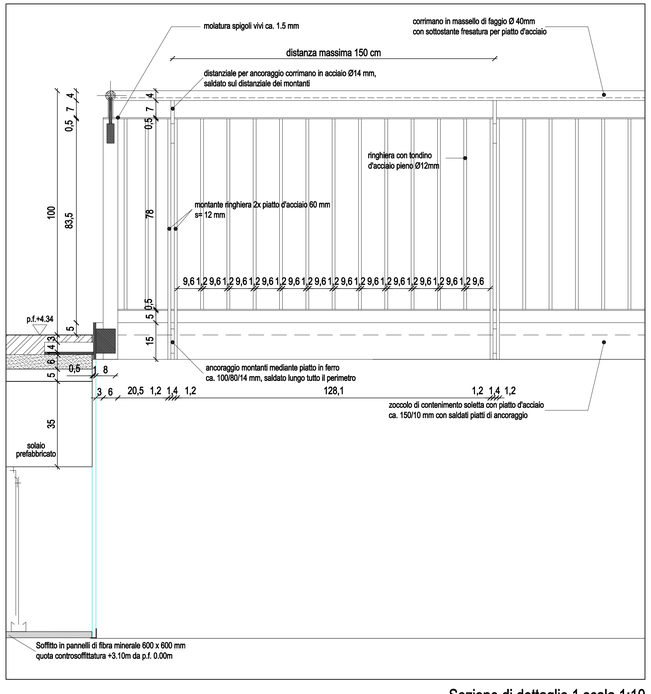

Sezione di dettaglio 1 scala 1:10

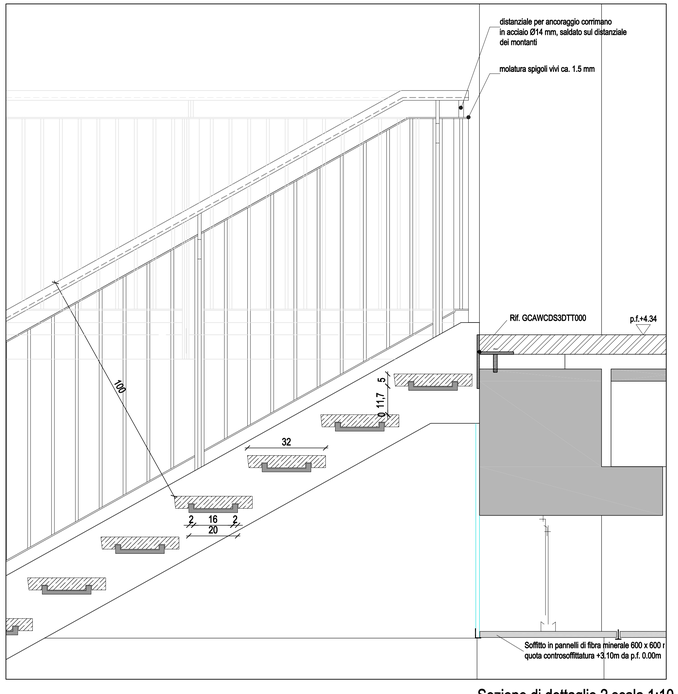

Sezione di dettaglio 2 scala 1:10

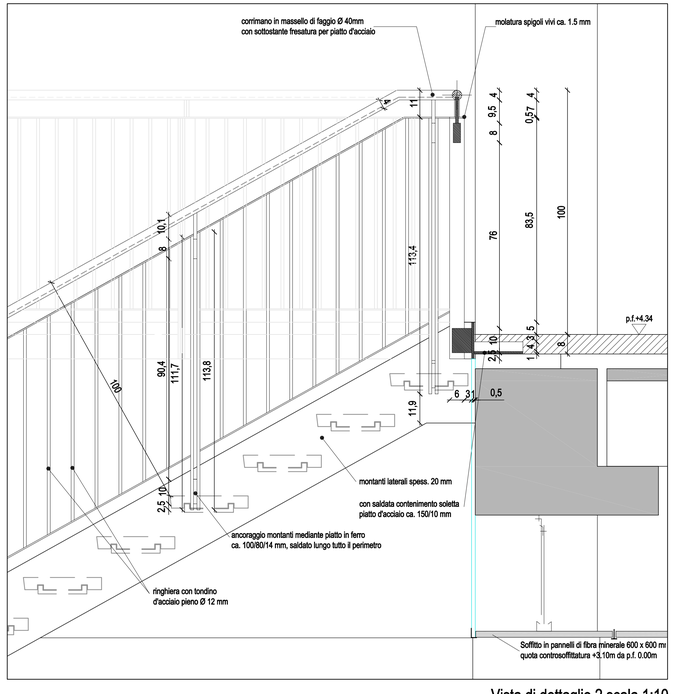

Vista di dettaglio 2 scala 1:10

Giacomini	Mercedes-Benz Milano	Direzione Lavori - HWP	Progettisti - HWP
per ricevuta	per approvazione	per approvazione	per approvazione
Data:	Data:	Data:	Data:
Firma:	Firma: /	Firma:	Firma:

Index:	Nome:	Data:	Modifiche:
b	Boschi-Grugni associati	15/05/2009	As built
a	Boschi-Grugni associati	28/01/2009	Modifiche richieste da MBM

Giacomini	Mercedes-Benz Milano	Direzione Lavori - HWP	Progettisti - HWP
per ricevuta	per approvazione	per approvazione	per approvazione
Data:	Data:	Data:	Data:
Firma:	Firma: /	Firma:	Firma:

Mercedes Benz Milano S.p.a.

Via G. DAIMLER - 20151 Milano

Author of Drawing:
GIACOMINI Comm. Alberto S.p.A.
S.P. 166 VALLE OSSOLA KM 16
28885 PIEDIMULERA (VB)
tel. 0324-842369 fax 0324-842308 e-mail: info@giacominispa.it

BOSCHI-GRUGNI ASSOCIATI
Architettura e Ingegneria Civile
via Canale di Masera, 13 - 28845 DOMODOSSOLA (VB)
tel. 0324-45 827 - fax 0324-24 74 13 - e-mail: boschi-grugni@tiscali.it

Designed | Approved

Building Projects:
Progetto per la costruzione di nuovo centro per veicoli commerciali
via D. Scarlatti - LAINATE - MI

Drawing Content:
OFFICINA
PARAPETTI - PARTICOLARI

Codice GCA: O-A7
Data: 15/09/2008
Scale: 1/50 1/10
Rev.: 31/10/2008
Size:
Drawing Number: GCAWCDF1DI0000
Index: